




Opdrachtgever



Opdrachtgever	Gezien & goedgekeurd door	Mede-opdrachtgever	Gezien & goedgekeurd door
Staf GENK Stuyckx 1 3000 Genk Tel. +32 (0)89 65 34 00 Fax +32 (0)89 65 34 70	de secretaris Rudi Haecq	de burgemeester INFRA Winterslagstraat 40 3020 Genk Tel. +32 (0)11 28 88 00 Fax +32 (0)11 28 88 01	Manager Kenniscentrum Riolering NAL Riolerings Johanna Gheera Cathy Bollen Johanna Gheera

Project **HERINRICHTING CENTRUMSTRATEN FASE 2**

AS BUILT

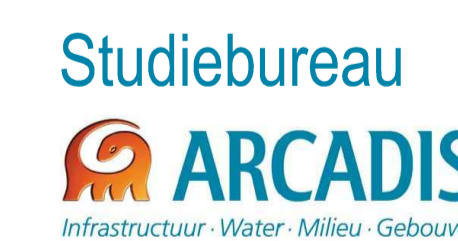

Mastchepdijkje totaf
ARCADIS Belgium nv/na
Koningstraat 60
1000 Brussel
Managing Director
Luc Hellemans
info@arcadisbelgium.be - www.arcadisbelgium.be



Index	Datum	Omschrijving	Getek.	Ontw.	Projectverantw.	TVE
						Schaal 1/250
C	03-09-2012	Aanbestelling	SKO	SMD		Formaat 0,87 m²
B2	20-08-2012	Aanpassing na rondgang op 02-07-2012	SKO	SMD		Projectnr. 10651
B1	26-03-2012	Ontwerp	SKO	SMD		
A	25-02-2011	Voorontwerp	SKO	SMD		
Index	05 mm	Uitschrijving	TEK	ONT		Volgnummer